

PAGNY LA BLANCHE COTE

Rue du Moulin
Rue du Fieffe-Rue des Halles

PLAN DE RECOLEMENT
Assainissement


PLANCHE 1

CDE TP
Email: contact@cde-tp.fr
Voie des Morts
55140 RIGNY SAINT MARTIN



Tél : 03.29.89.46.30 Fax : 03.29.89.51.66

Indice	Date	Objet	Date :	Echelle :
A	14/05	PLAN INITIAL	14/05/2012	1/200
			Dessiné par :	
			C.D.	

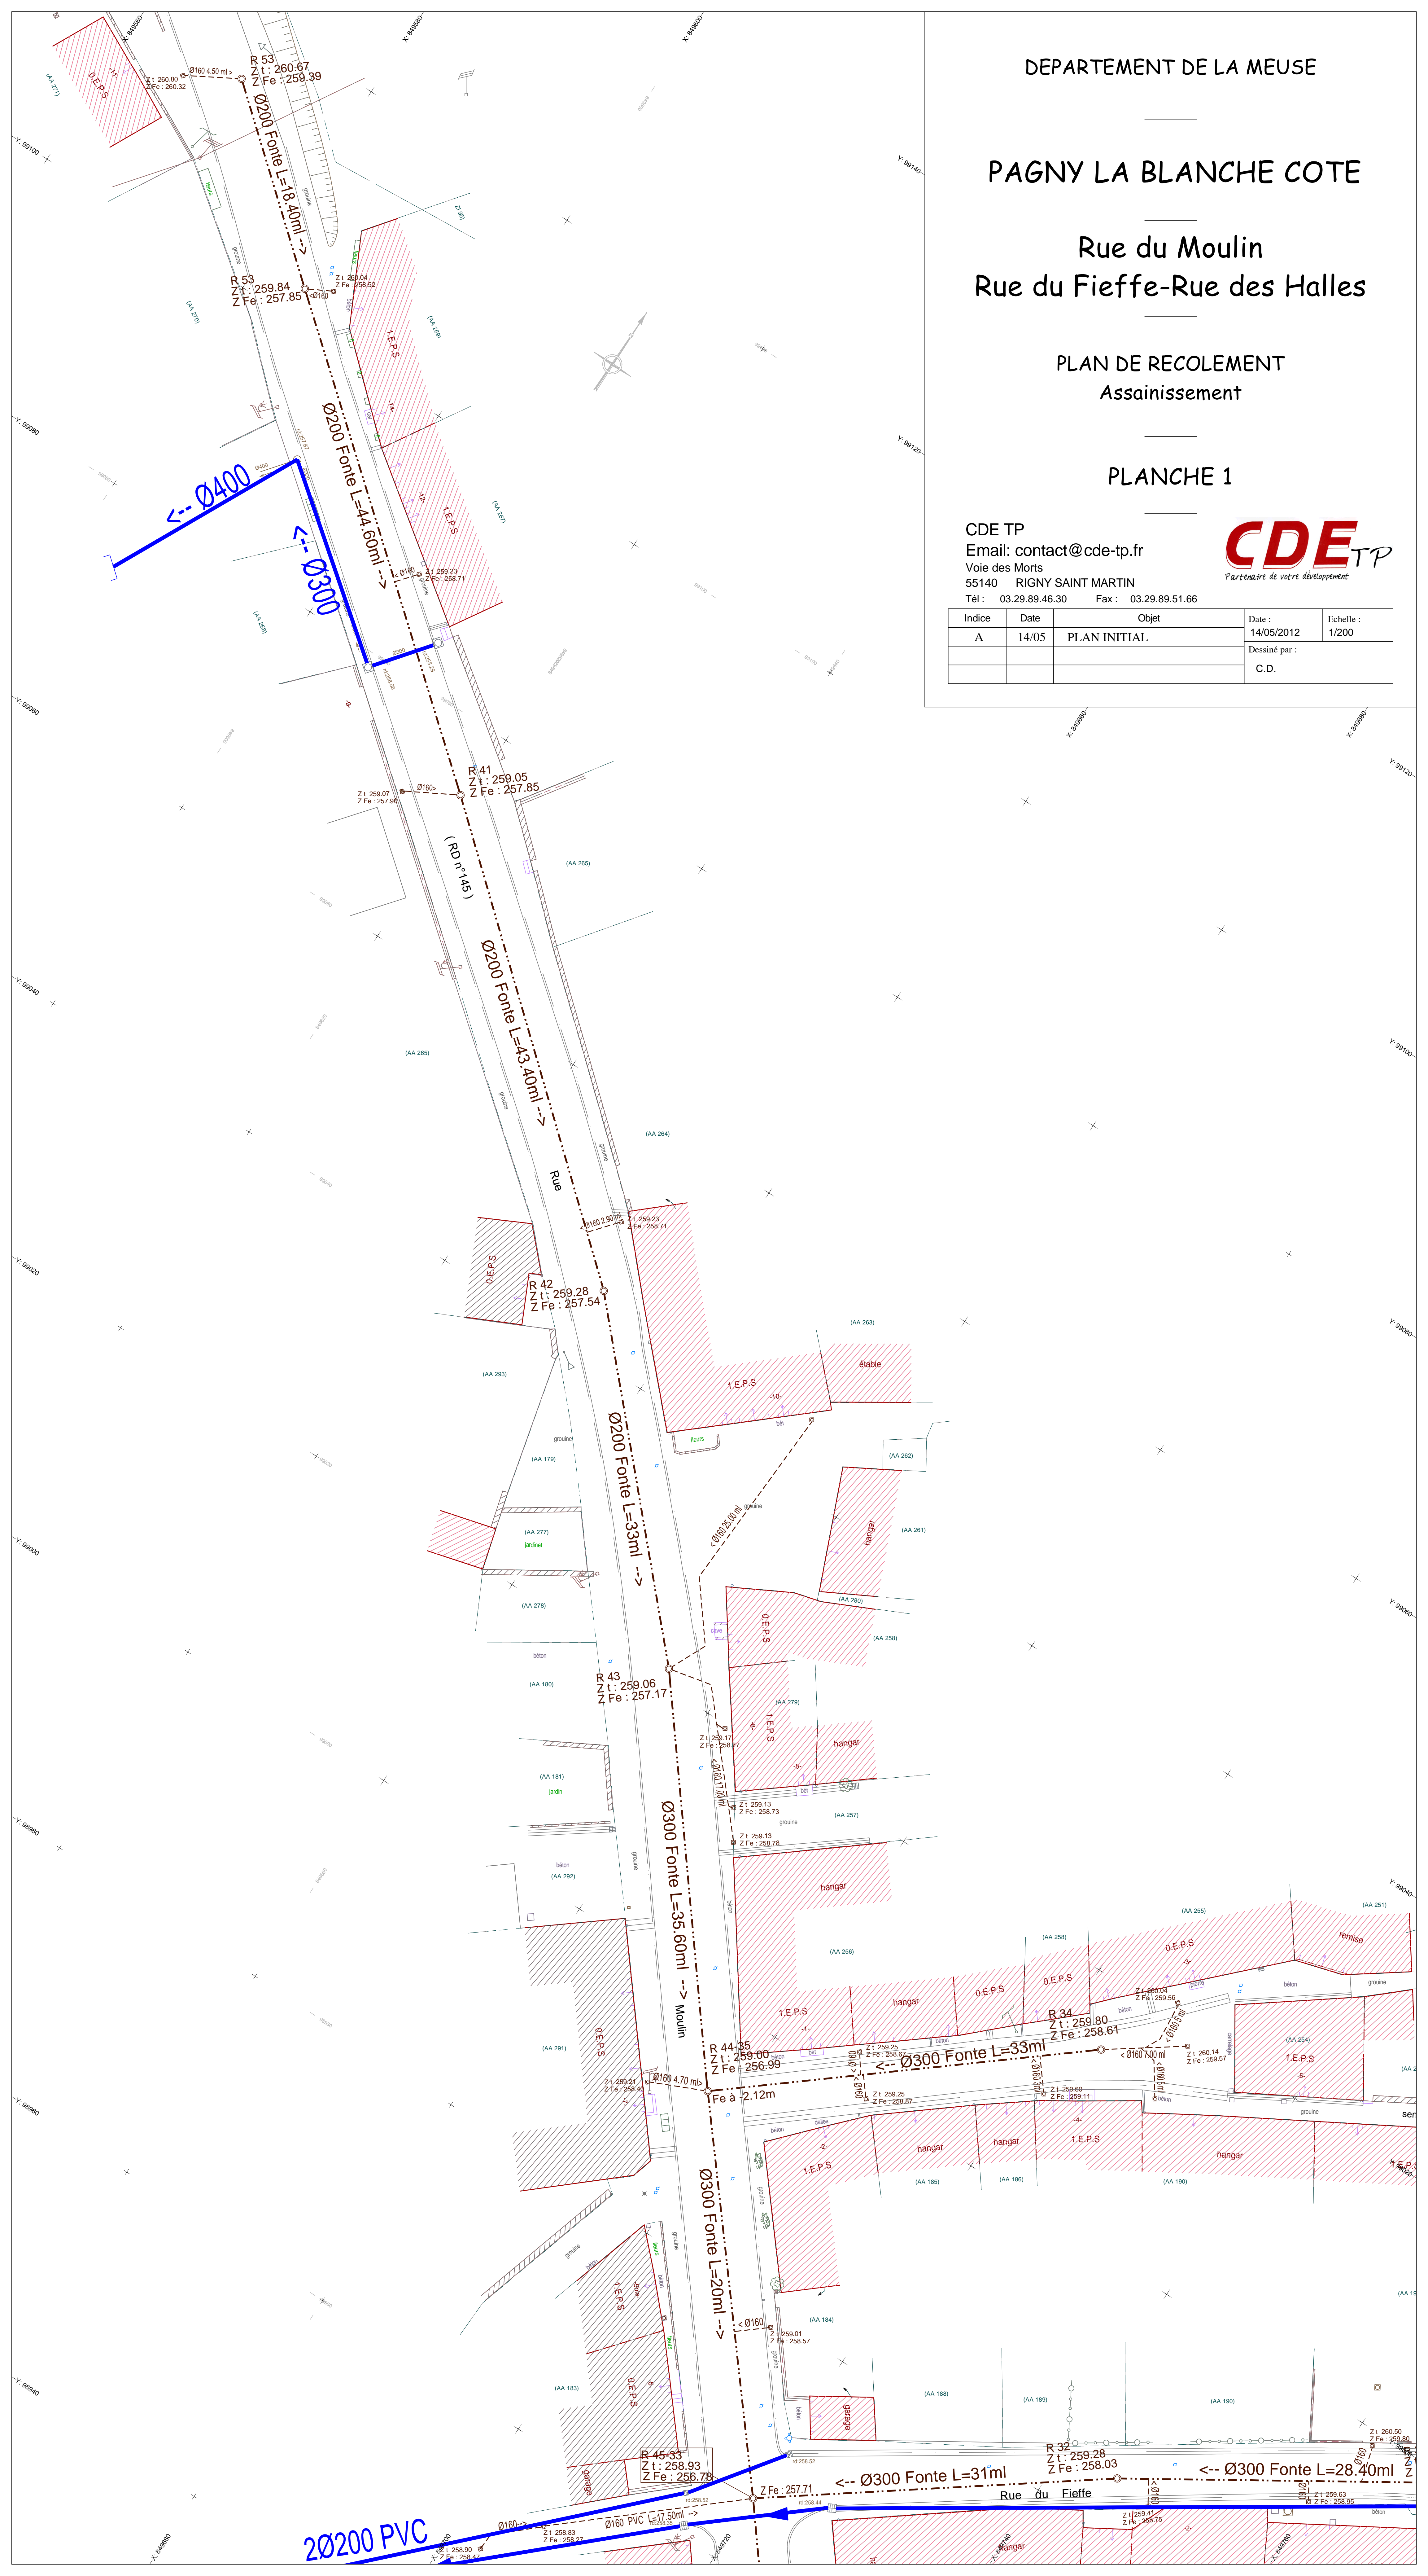

2Ø200 PVC